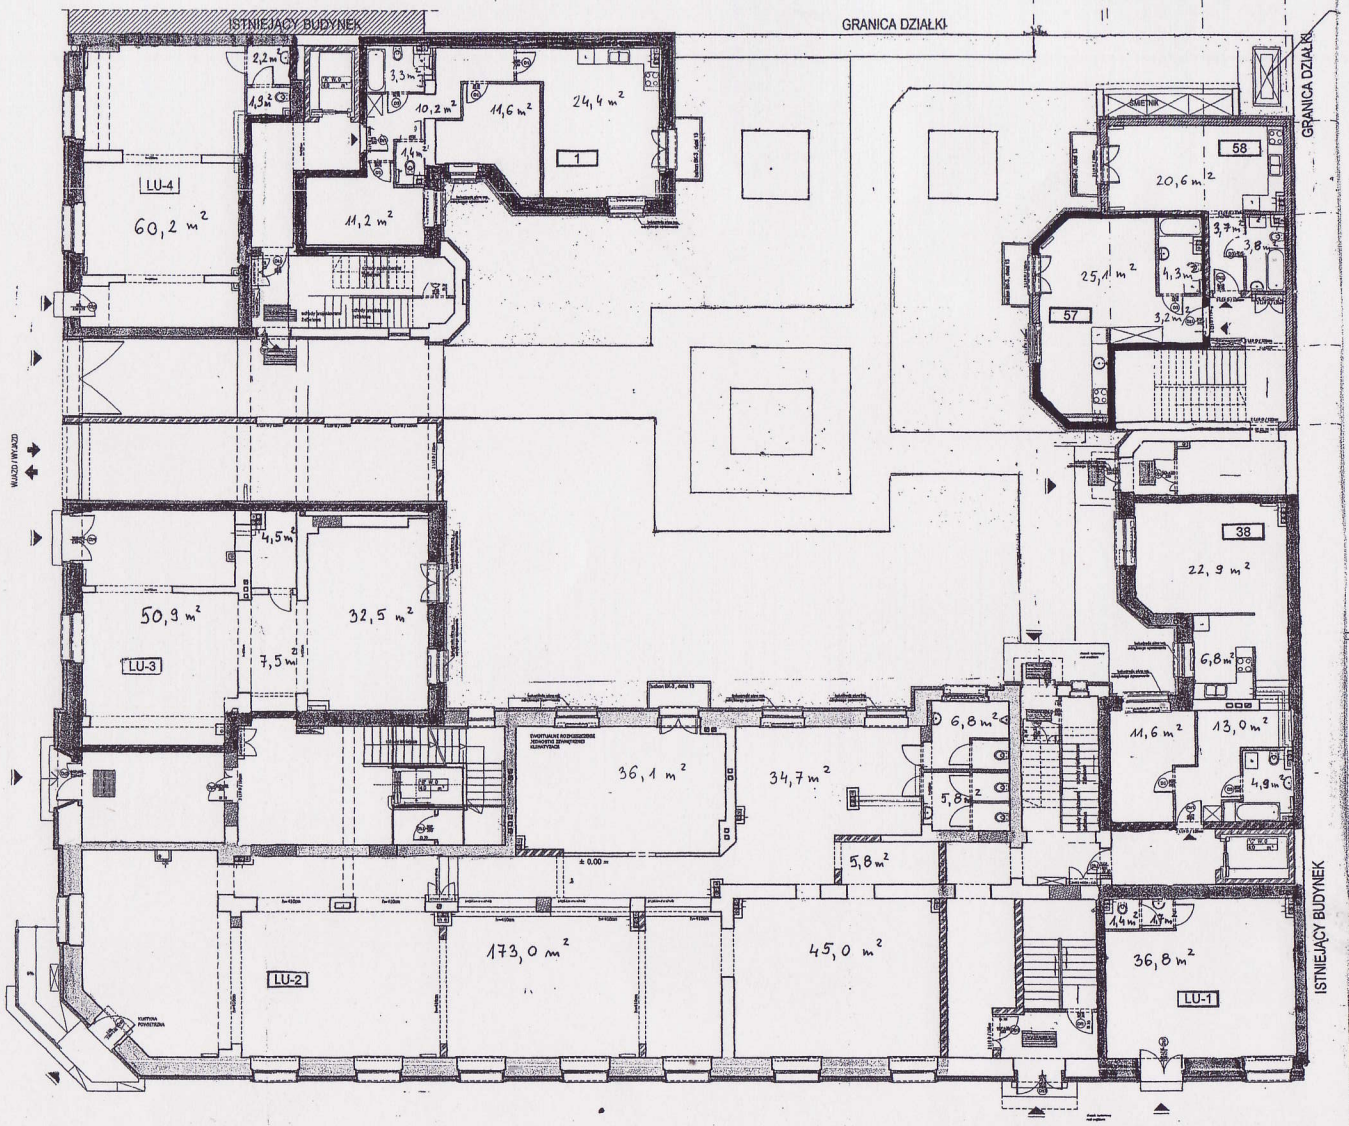

LU-2	Lokal Użytkowy	304,3
LU-3	Lokal Użytkowy	95,4
LU-4	Lokal Użytkowy	64,3
LU-1	Lokal Użytkowy	39,9
1	Lokal Mieszkalny	62,1
38	Lokal Mieszkalny	59,2
58	Lokal Mieszkalny	28,1
57	Lokal Mieszkalny	32,6

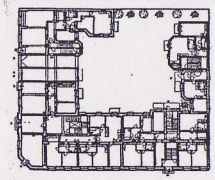

PLAN ORIENTACYJNY

URZĄD MIASTA POZNANIA
Wydział Urbanistyki i Architektury
61-841 Poznań, plac Kolegiacki 17
38

WECHTA Spółka z ograniczoną odpowiedzialnością SKA
(dawniej WECHTA S.A.)
62-400 Słupca ul. Poznańska 41
Oddział Poznań : ul. Wólkowska 56/70, 60-157 Poznań

INWESTOR:

OBIEKT: INWENTARYZACJA POWYKONAWCZA BUDYNKU MIESZKALNEGO Z GARAŻEM PODZIEMNYM

ADRES: ul. MATEJKI 48/49 POZNAŃ

TREŚĆ RYSUNKU: RZUT PARTERU

SKALA: 1:100

OPRACOWAŁ: IMIĘ I NAZWISKO: PODPIS:

Mariusz Kotowicz
Inżynier kontraktowy budowlany
Biuro Projektowe
Usługi Geod. i Wyk.
Nr uprawnień: 24/383/PW
60-458 Poznań, ul. Rybacka 1/7/9

DATA: 06.2009